
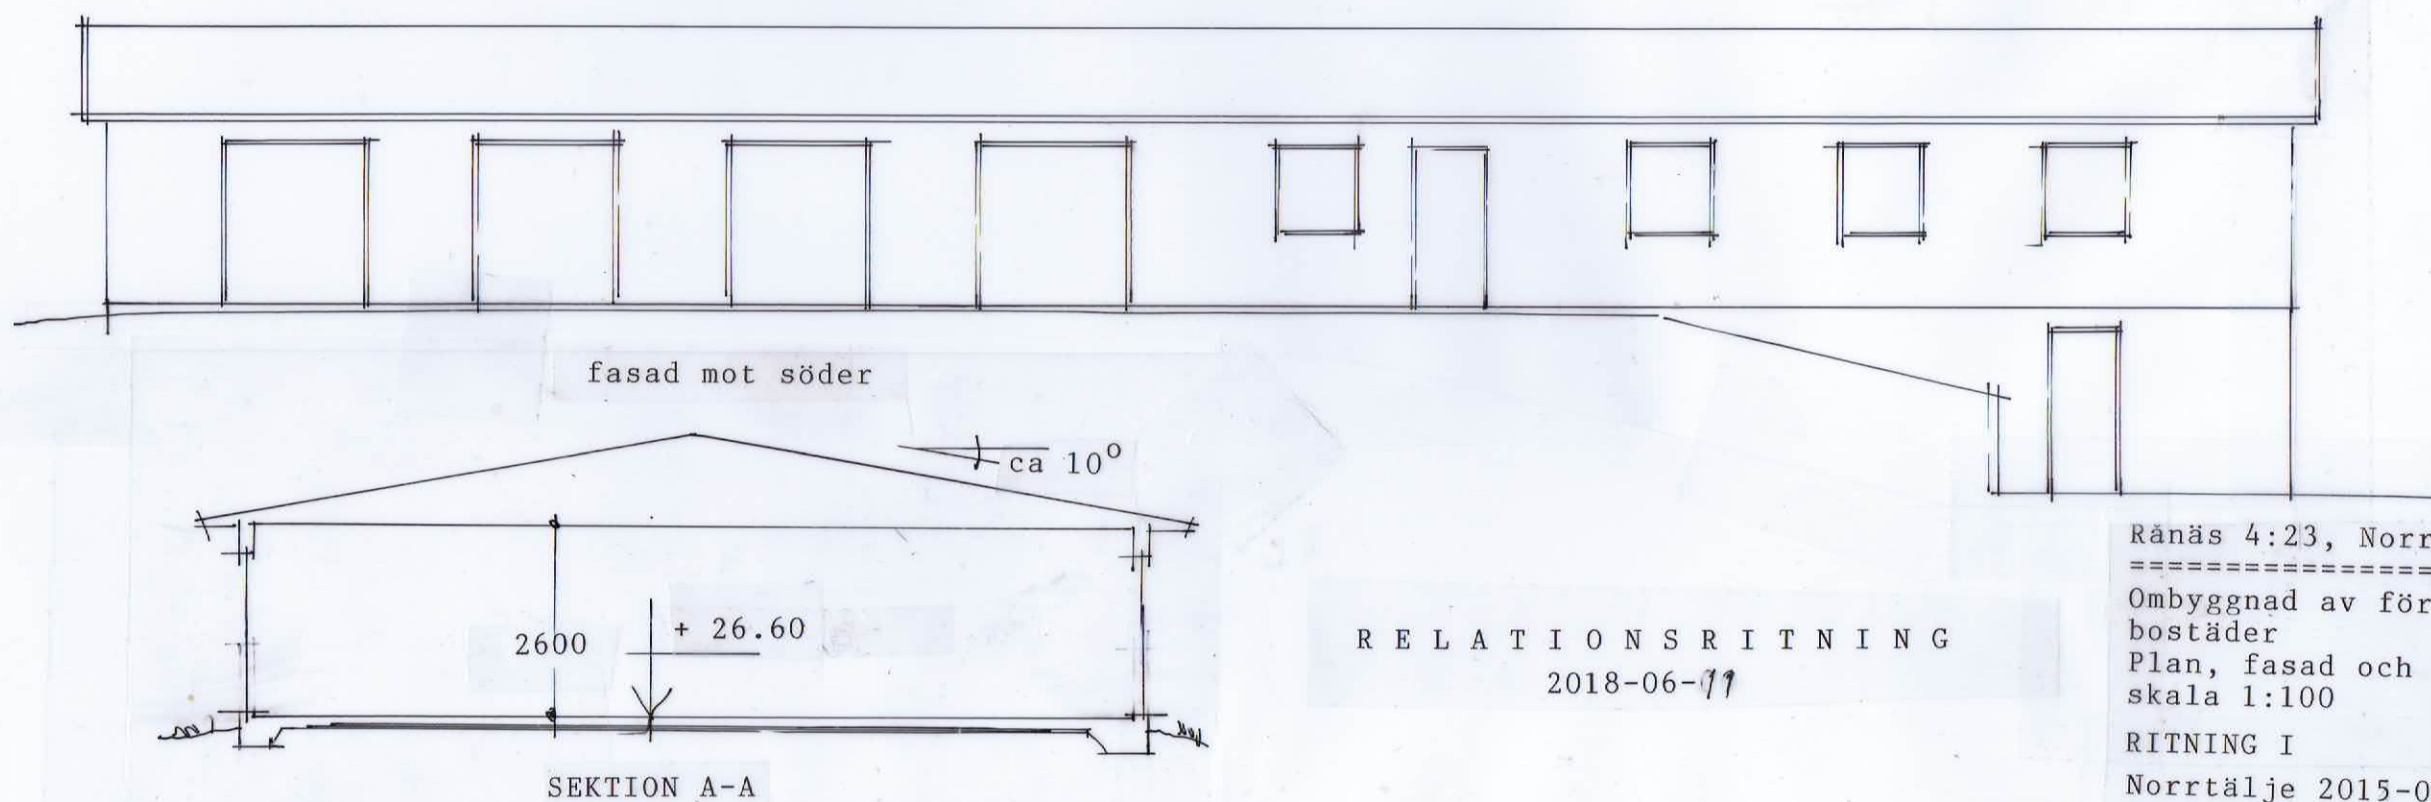


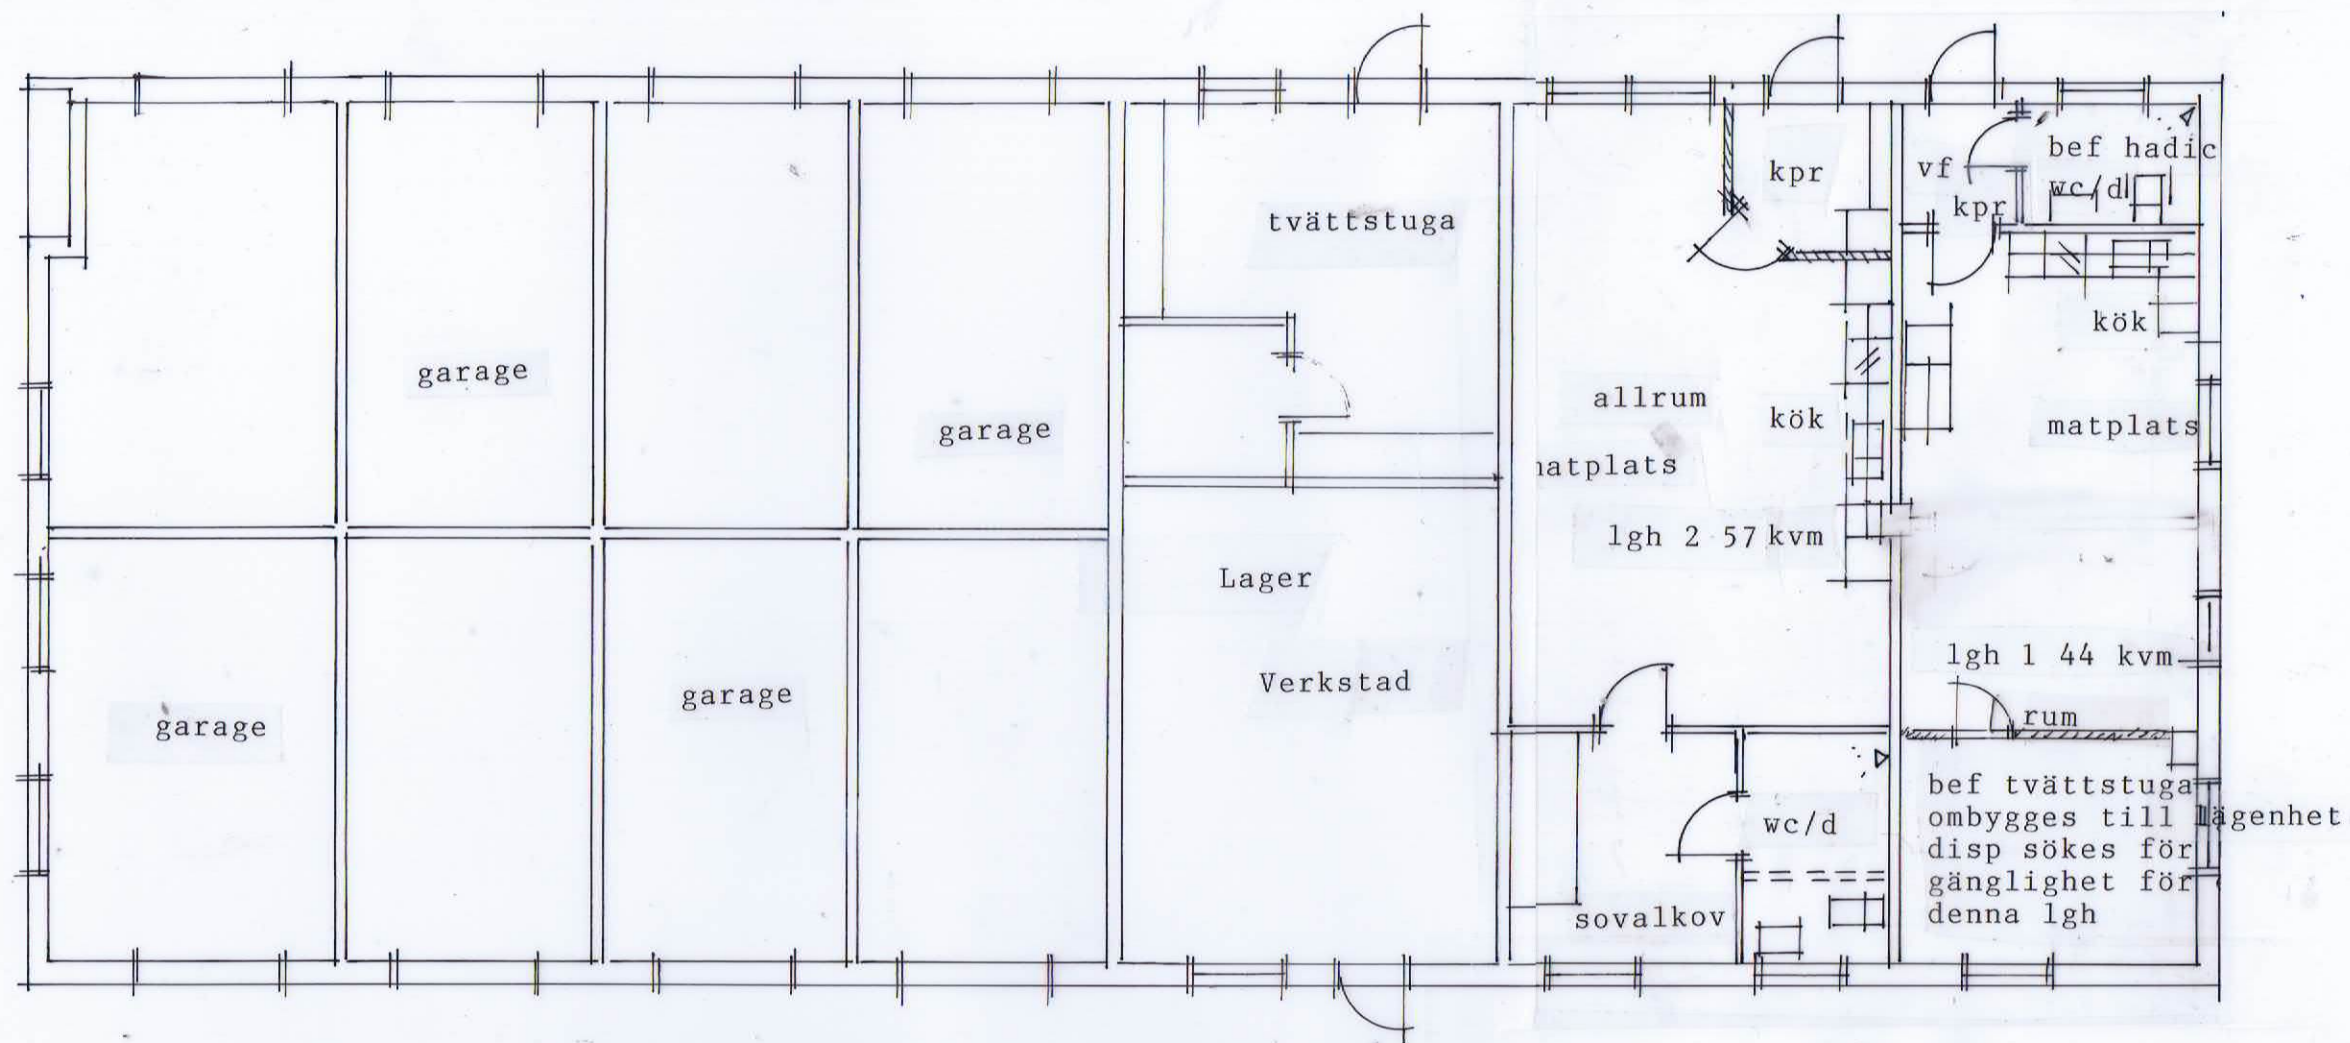

RELATIONS RITNING
2018-06-11



Ränäs 4:23, Norrtälje kommun
=====

Ombyggnad av förråd/garage till
bostäder

Plan, fasad och sektion
skala 1:100

RITNING I


Norrtälje 2015-03-10

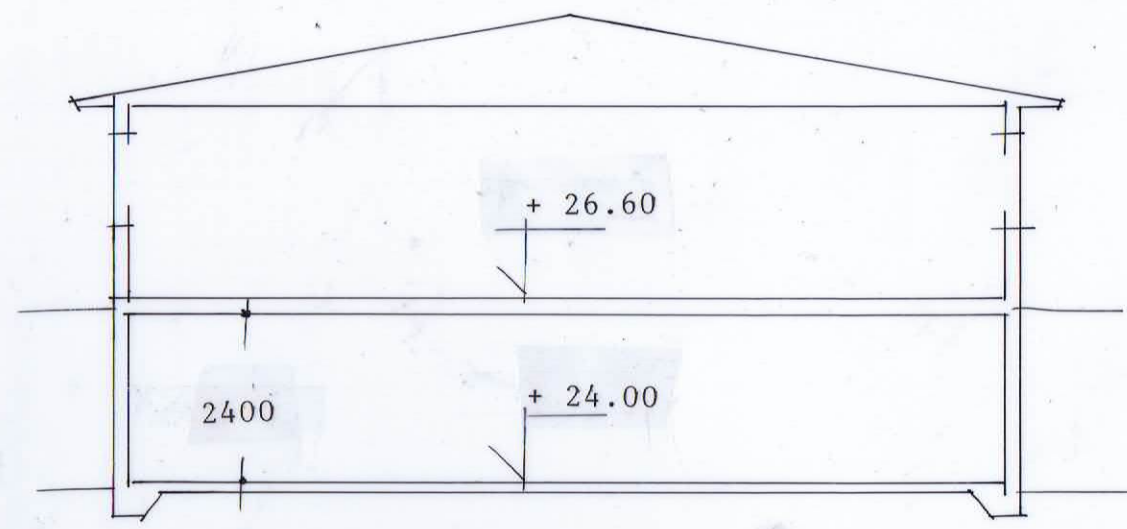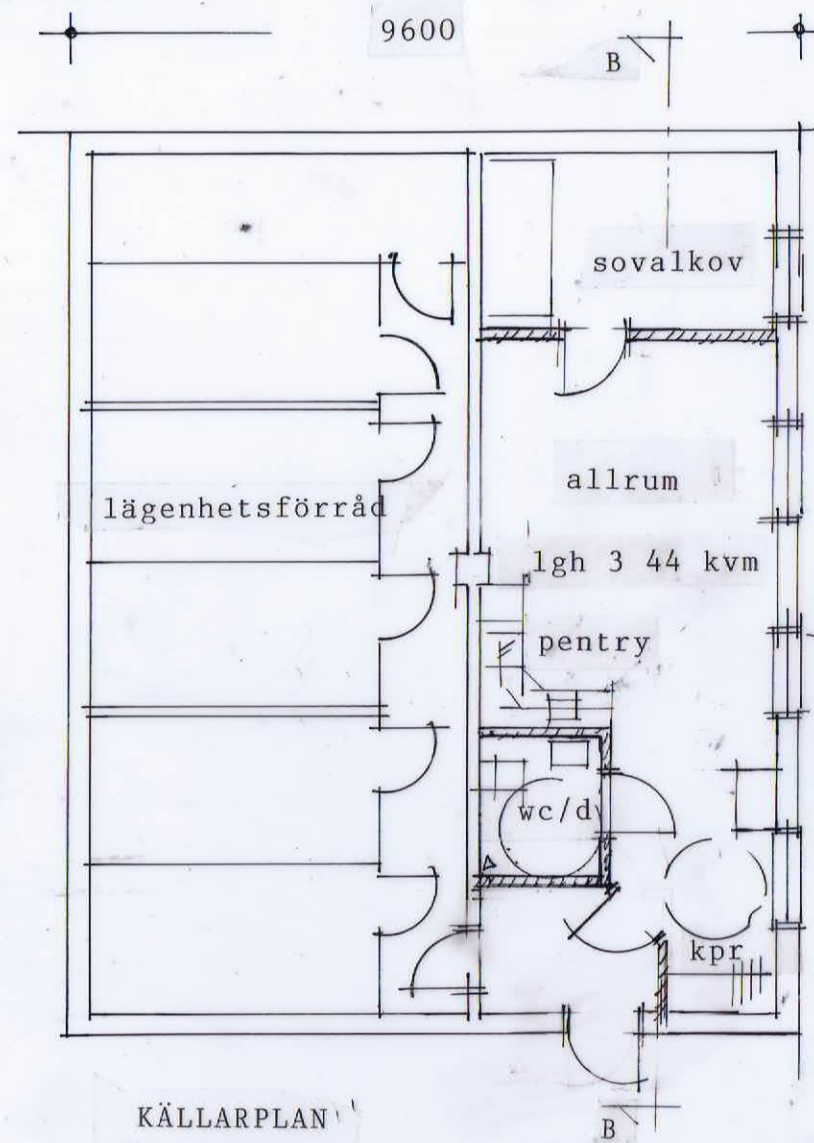

SEKTION B-B



fasad mot väster

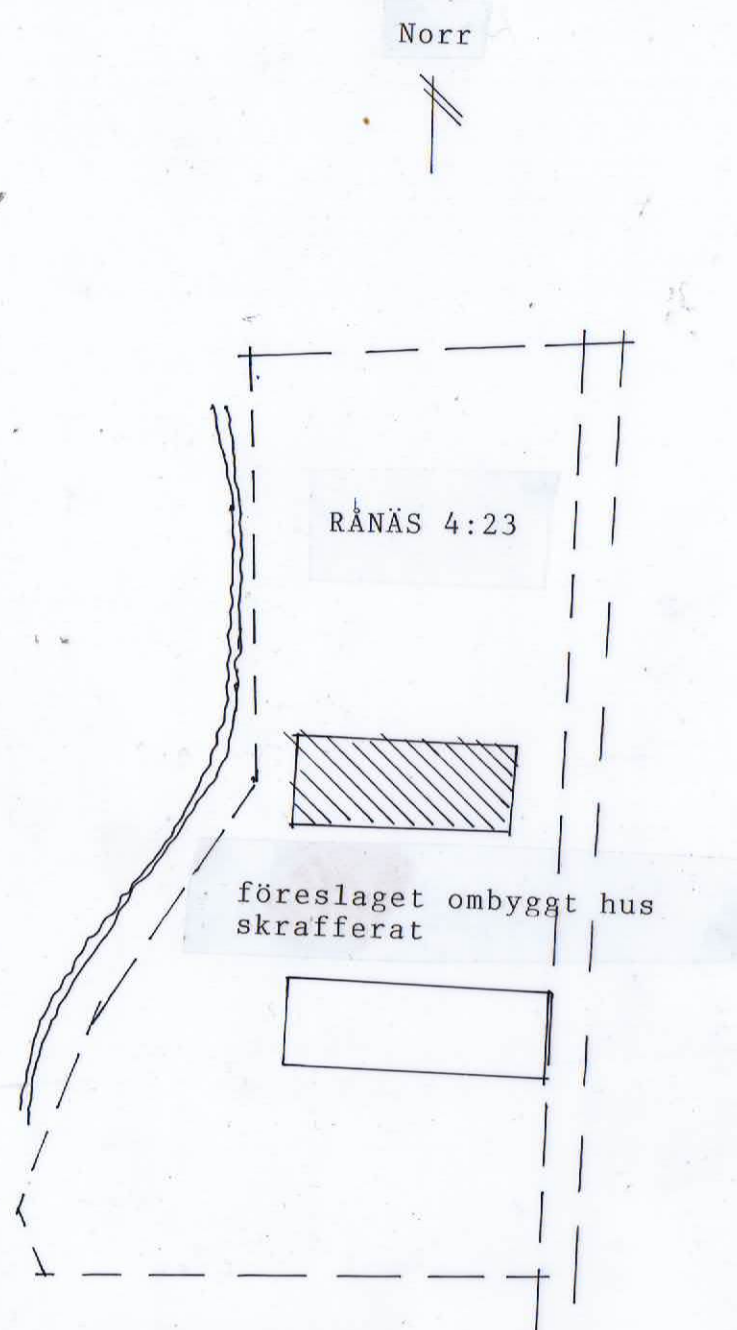


SITUATIONSPLAN

RELATIONSRITNING


2018-06-11

REVIDERAD 2016-06-28

Rånäs 4:23, Norrtälje kommun
 =====
 Ombyggnad av förråd/garage till bostäder
 Källarplan, sektion och fasader
 skala 1:100
 Situationplan
 skala 1:1000
 RITNING II
 Norrtälje 2015-03-10

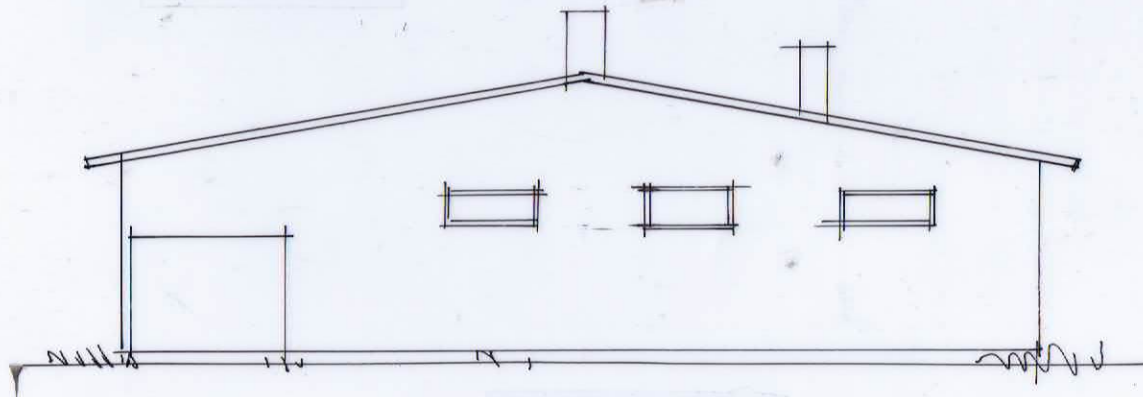

fasad mot öster

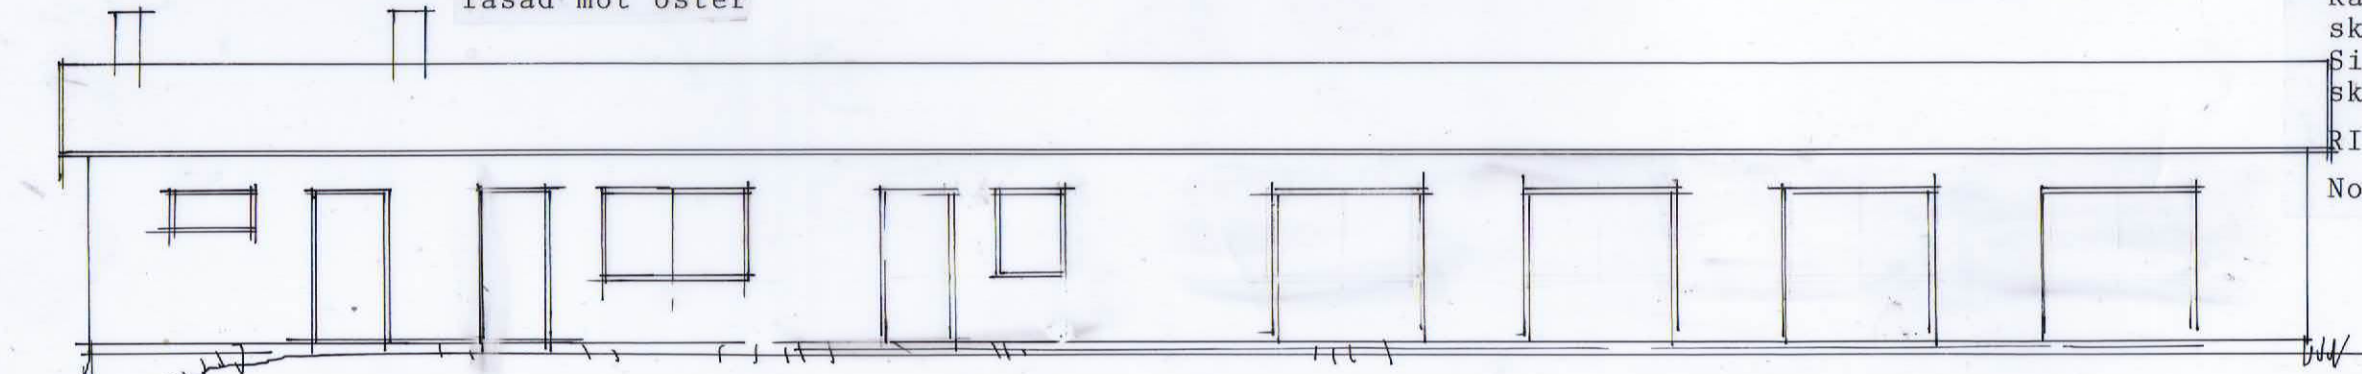

fasad mot norr