




284997

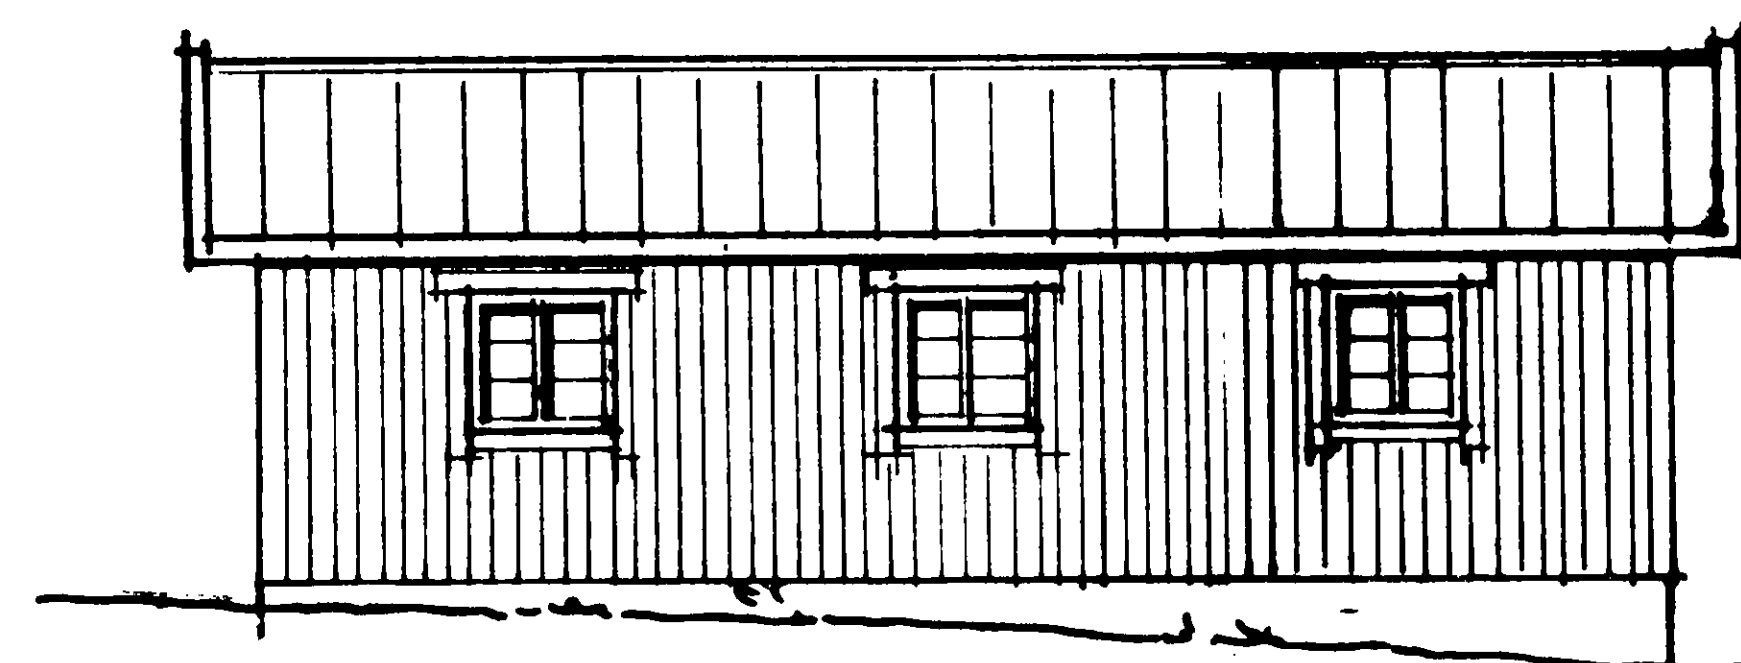


FASAD MOT N.O.

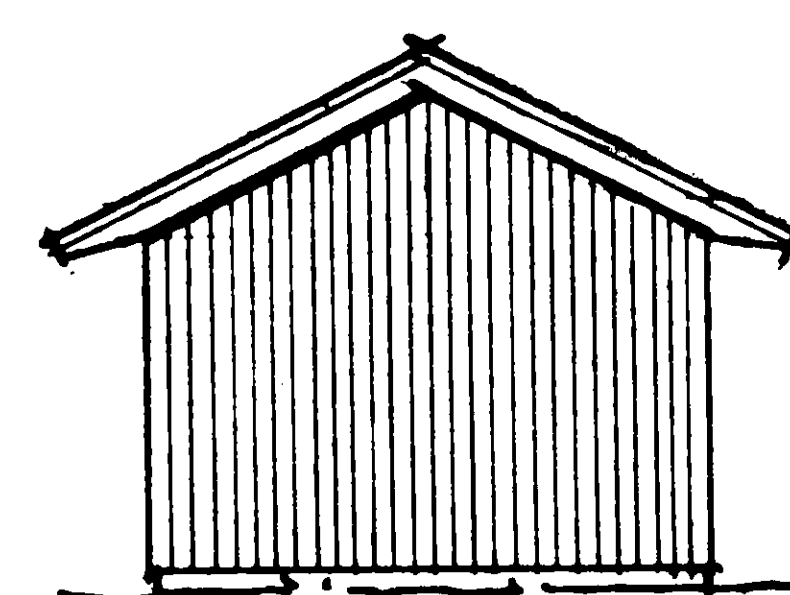


FASAD MOT S.O.

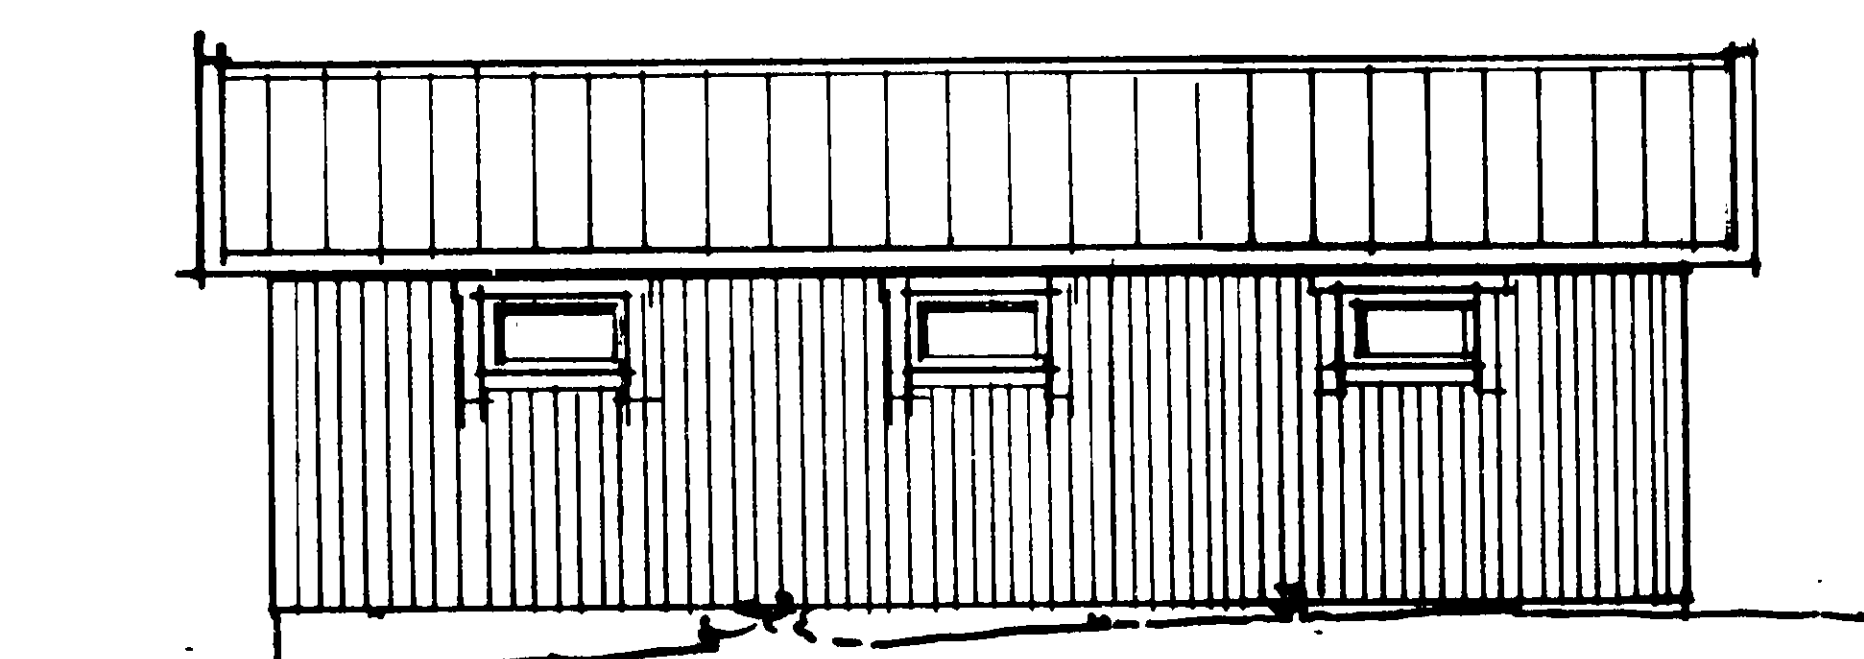


FASAD MOT S.V.

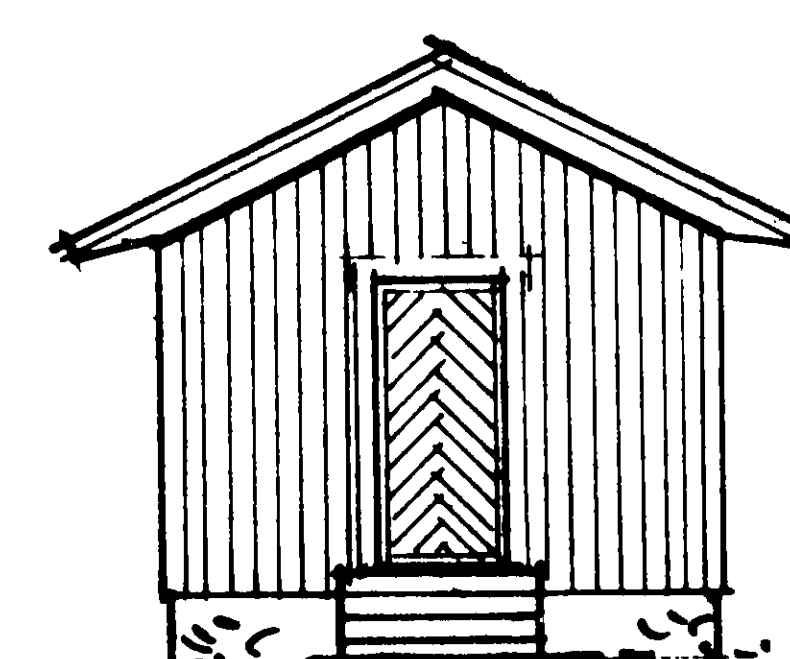


FASAD MOT N.V.

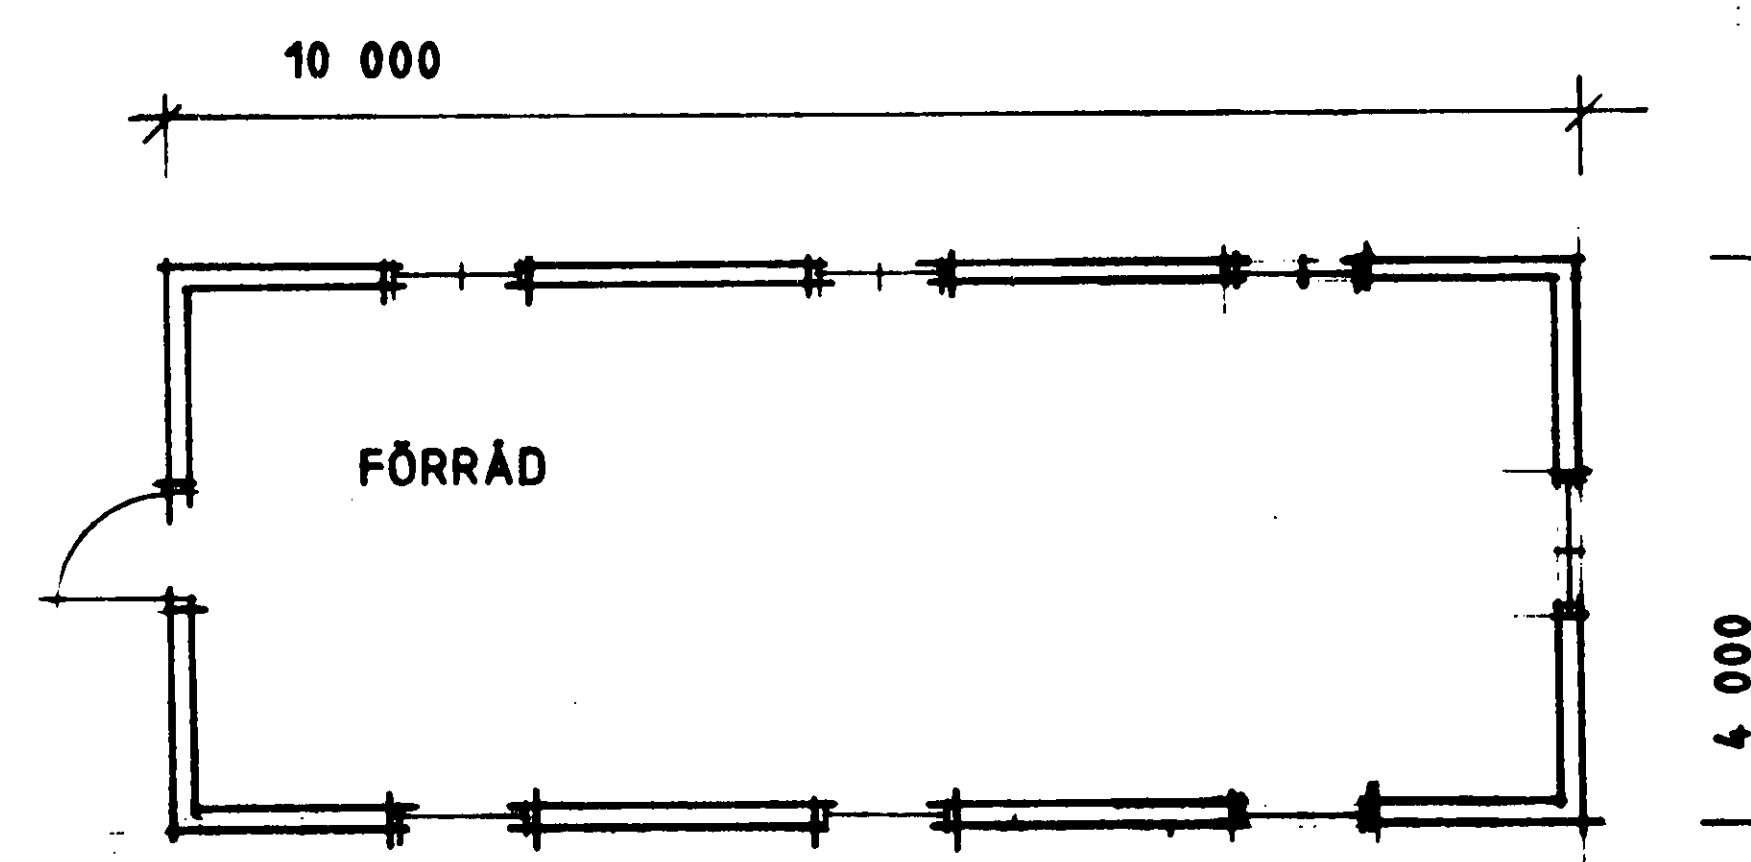

PLAN

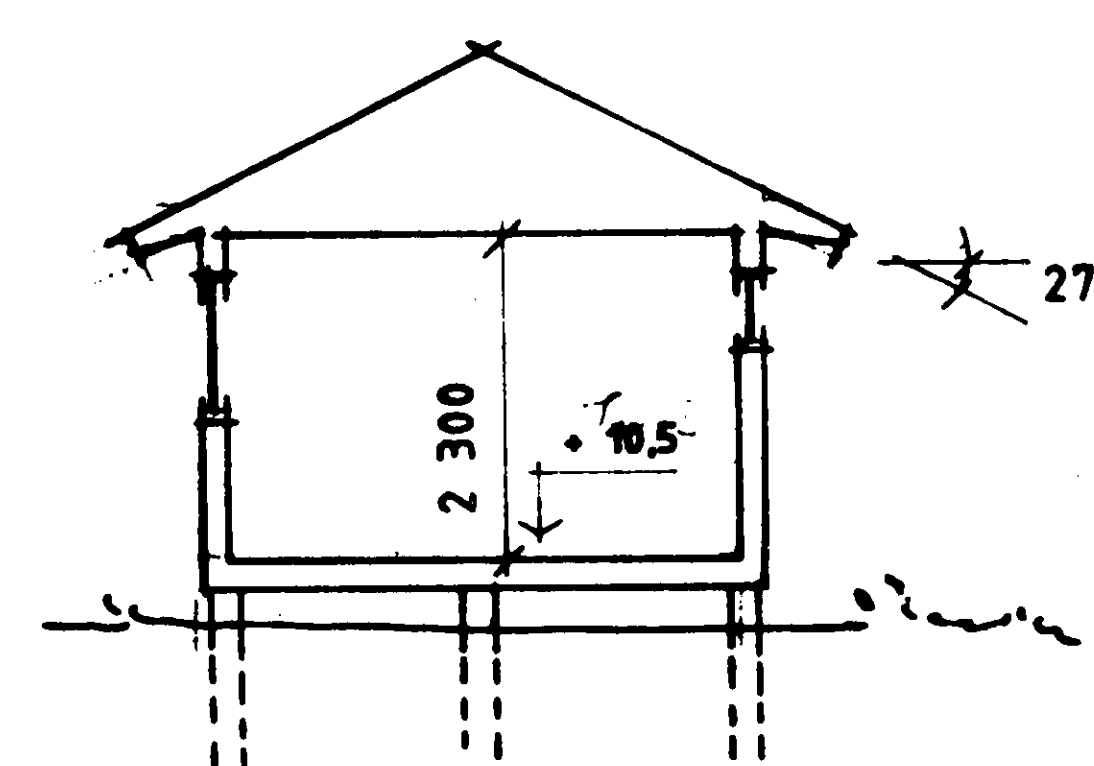

SEKTION

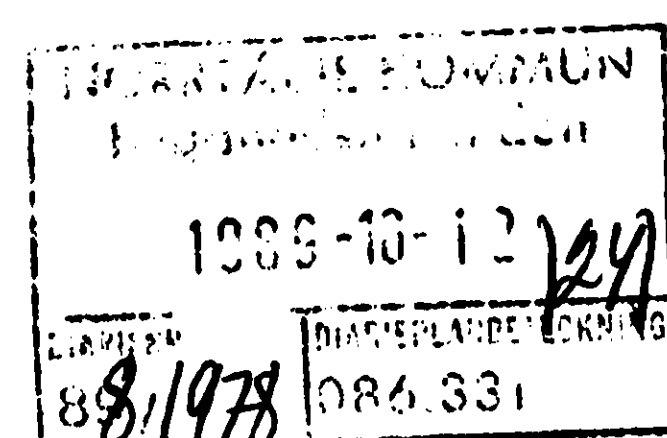

Bygglöf beviljat 19 89 0315
Denna relationsritning granskad och godkänd
19 89 1013
Björn Cederström
Björn Cederström
Arkitekt SAR

B 890928 FÖRLÄNGES		GA
A 890112 MARKLINJE		GA
REV	DAT	REV AVSER
		SIGN
ROSLAGSBYGGGARE AB  ROSLAGSBYGGGARE AB PL 2500 761 00 NORRTÄLJE 0176/217 10		YXLÖ 1:221, BLIDÖ SOCKEN NORRTÄLJE KOMMUN NYBYGGNAD AV FÖRRÅD PLAN, SEKTION, FASADER
KONSTR 1988.10.20		GRANSK SKALA 1:100 ARBETSNR 8817-054 RITNINGSNR A-93