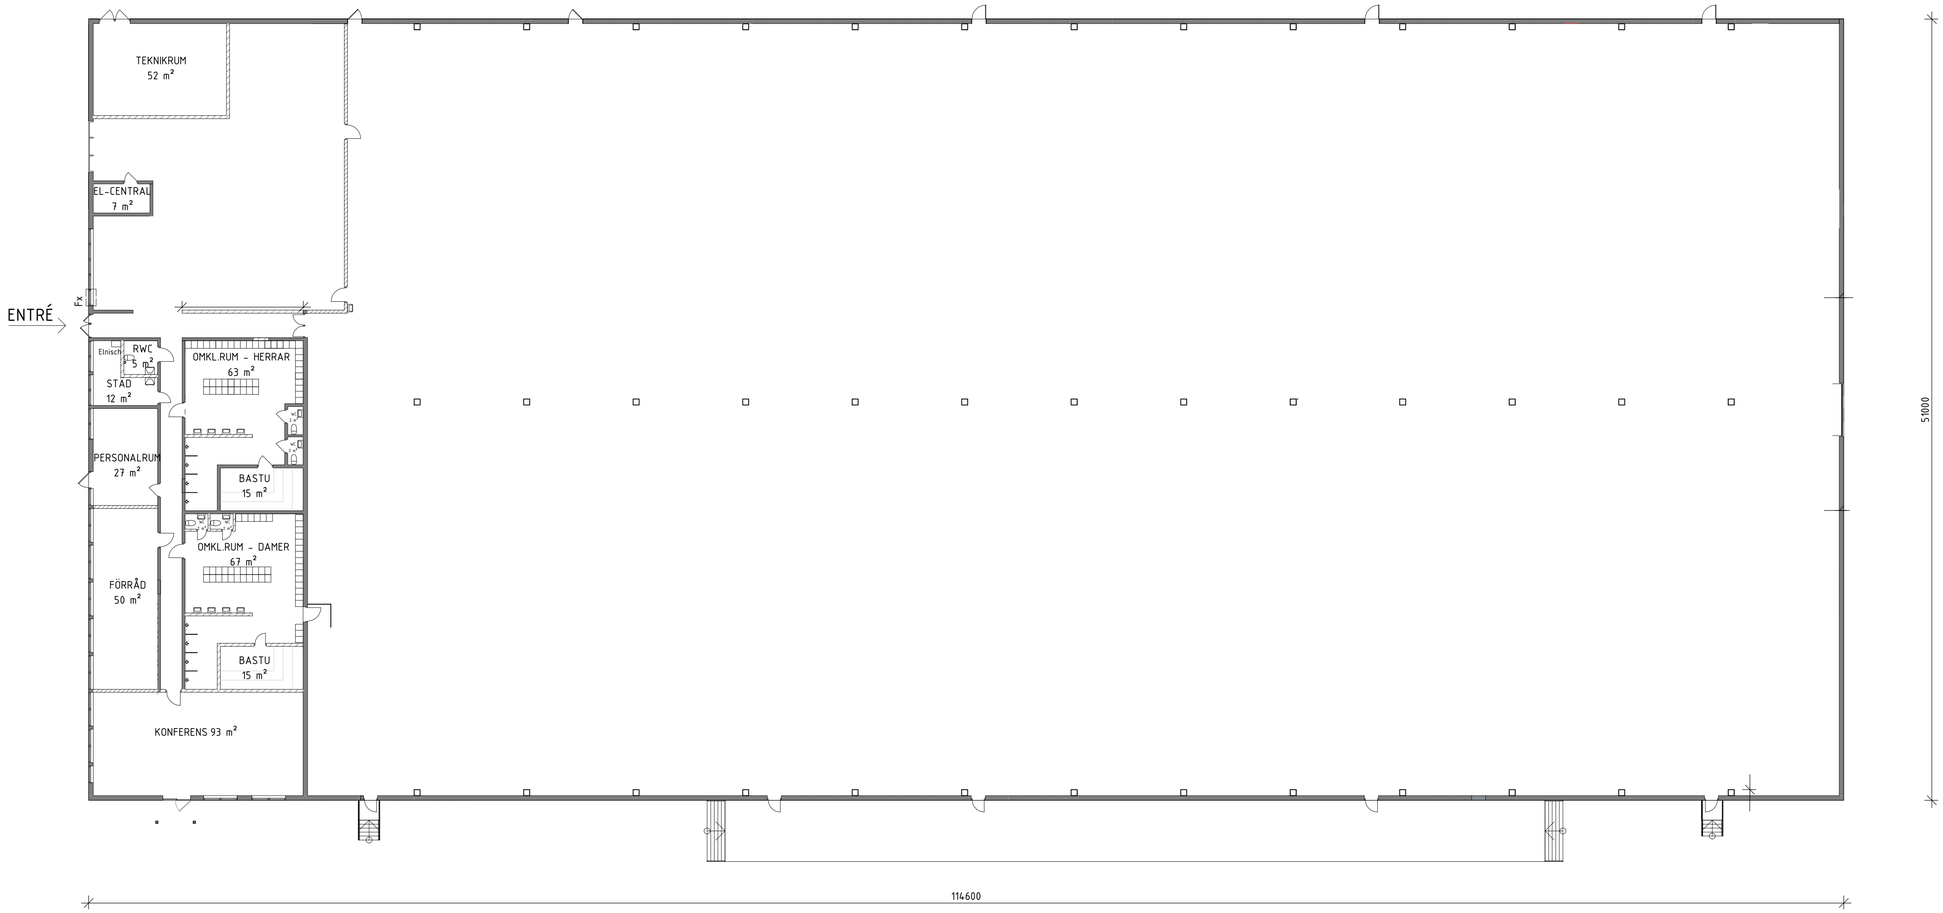


## Entréplan

1 : 200

0 2 4 6 8 10 12 14 16 18 20m

SKALA 1:200

# FÖRKLARINGAR FÖRESKRIFTER

Alla mått anges i mm.

Bef. vägg

Ny vägg

Ny dörr

Bef. dörr

Fx Nytt fönster

| BET | ANT | ÄNDRINGEN AVSER | SIGN | DATUM |
|---|---|---|---|---|

GÖRLA 9:5

RELATIONSHANDLING





| UPPDRAG NR | RITAD AV | HANDLÄGGARE |
|---|---|---|
| DATUM | | |

SKALA 1:200(A1) 1:400 (A3) | NUMMER | BET

11/26/2021 10:11:54 G:\.shortcut-targets-by-id\1wUdYE5fvFXn9zxJpT8fd73-3P64O9dYf\Projekt\V42. Görla 9:5\A\Modell\Görla 9:5 - relationshandling 2021-11-16 (efter FU).rvt

AM