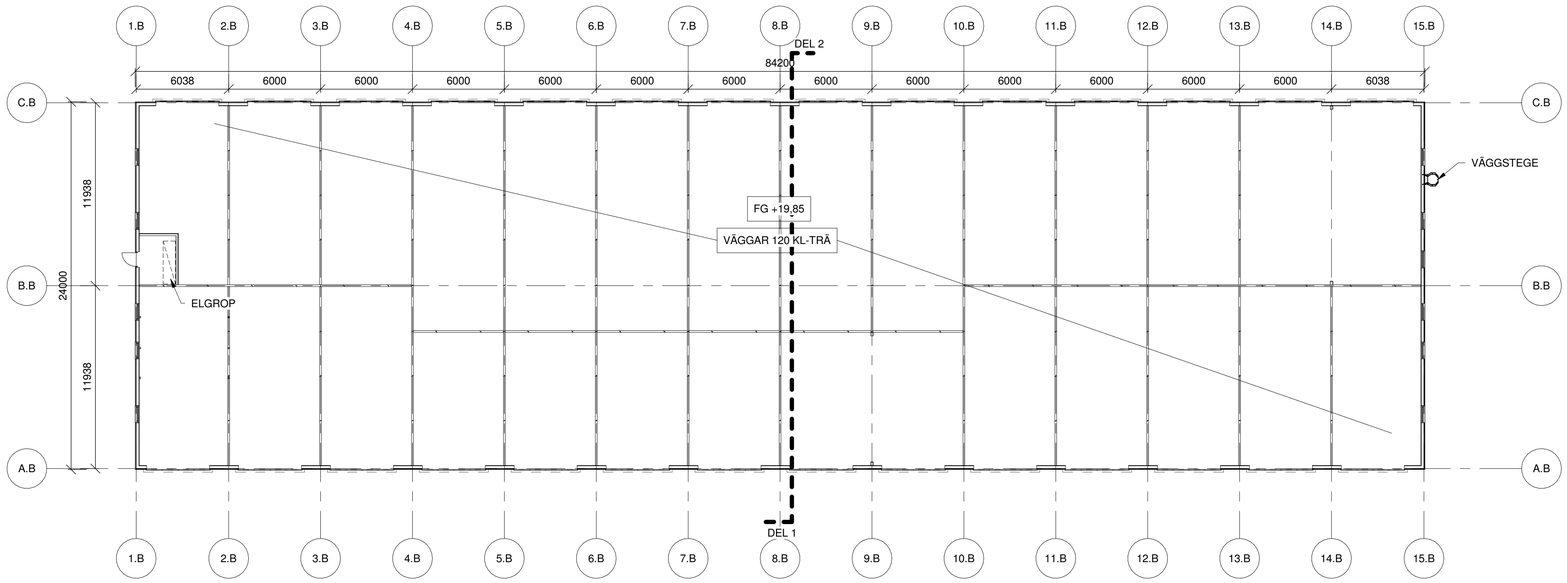


Plan Hus B Översikt

1 : 200

0 2 4 6 8 10 12 14 16 18 20m

SKALA 1:200

BET	ANT	ÄNDRINGEN AVSER	SIGN	DATUM

RELATIONSHANDLING

CH EMANUELSSON INVEST AB
KULINGEN 1
HELSINGBORGS KOMMUN

MW BYGGTEKNISKA AB

Västra Vallgatan 2
Telefon 0340-20 13 70

432 41 Varberg
www.mwbygg.se

UPPDRAG NR	RITAD AV	HANDLÄGGARE
22105	AA	DS
VARBERG	ANSVARIG	
2026-02-03	DAG STRANDBERG	

PLAN HUS B ÖVERSIKT

SKALA	NUMMER	BET
(A1) 1:200 (A3) 1:400	A-40-1-B100	

© MW BYGGTEKNISKA AB Upphovsrätten till denna ritning tillhör MW BYGGTEKNISKA AB och får ej kopieras eller användas utan vårt skriftliga medgivande