



FASAD LINJE A.B (SYDOST)

1 : 100

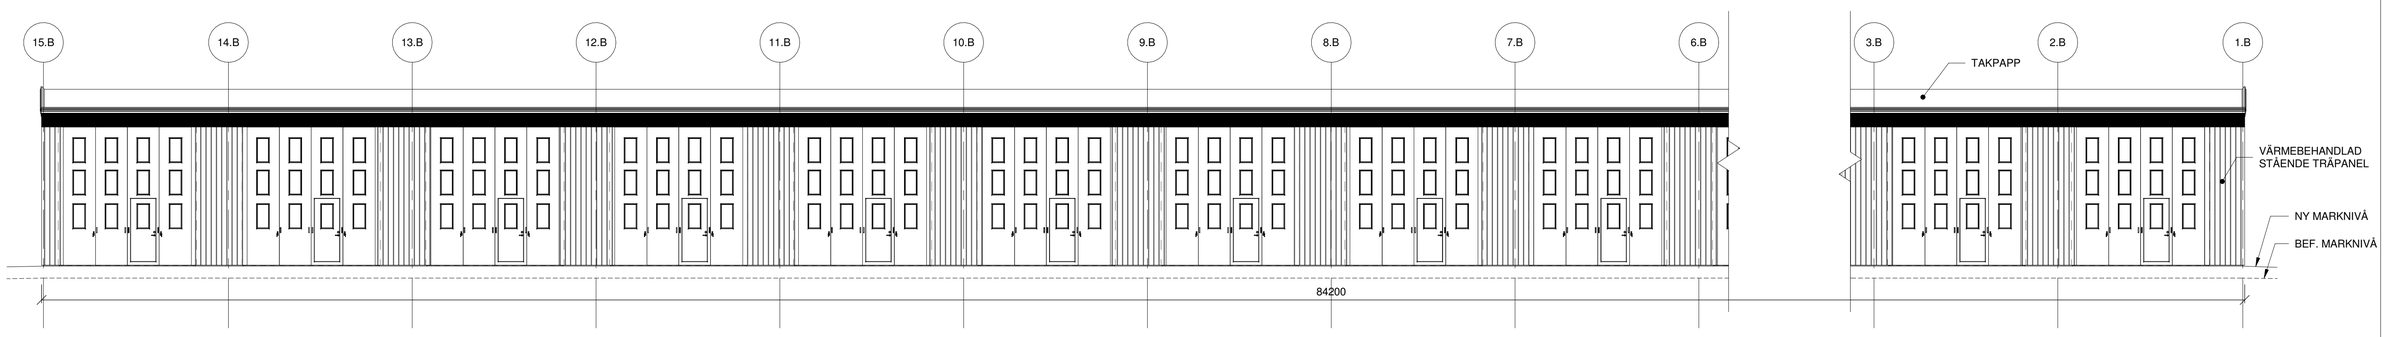


FASAD LINJE C.B (NORDVÄST)

1 : 100

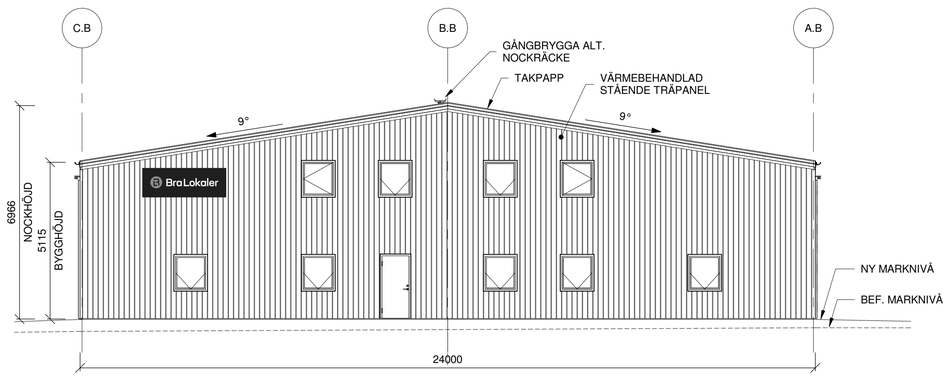

FASAD LINJE 1.B (SYDVÄST)

1 : 100

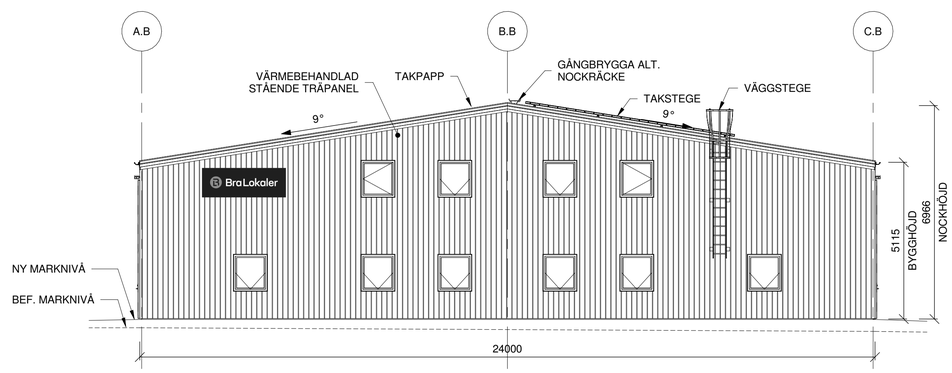

FASAD LINJE 15.B (NORDOST)

1 : 100

0 1 2 3 4 5 6 7 8 9 10m

SKALA 1:100

BET	ANT	ÄNDRINGEN AVSER	SIGN	DATUM

RELATIONSHANDLING

CH EMANUELSSON INVEST AB
KULINGEN 1
HELSINGBORGS KOMMUN

MW BYGGTEKNISKA AB

Västra Vallgatan 2 — 432 41 Varberg
Telefon 0340-20 13 70 — www.mwbygg.se

UPPDRAG NR	RITAD AV	HANDLÄGGARE
22105	AA	DS
VARBERG	ANSVARIG	
2026-02-03	DAG STRANDBERG	

FASADER

SKALA	NUMMER	BET
(A1) 1:100 (A3) 1:200	A-40-3-B101	

© MW AB 2025 Ritningen får ej kopieras eller användas utan skriftligt medgivande av MW AB